




Brandcellsgräns EI 60

Brandvarnare

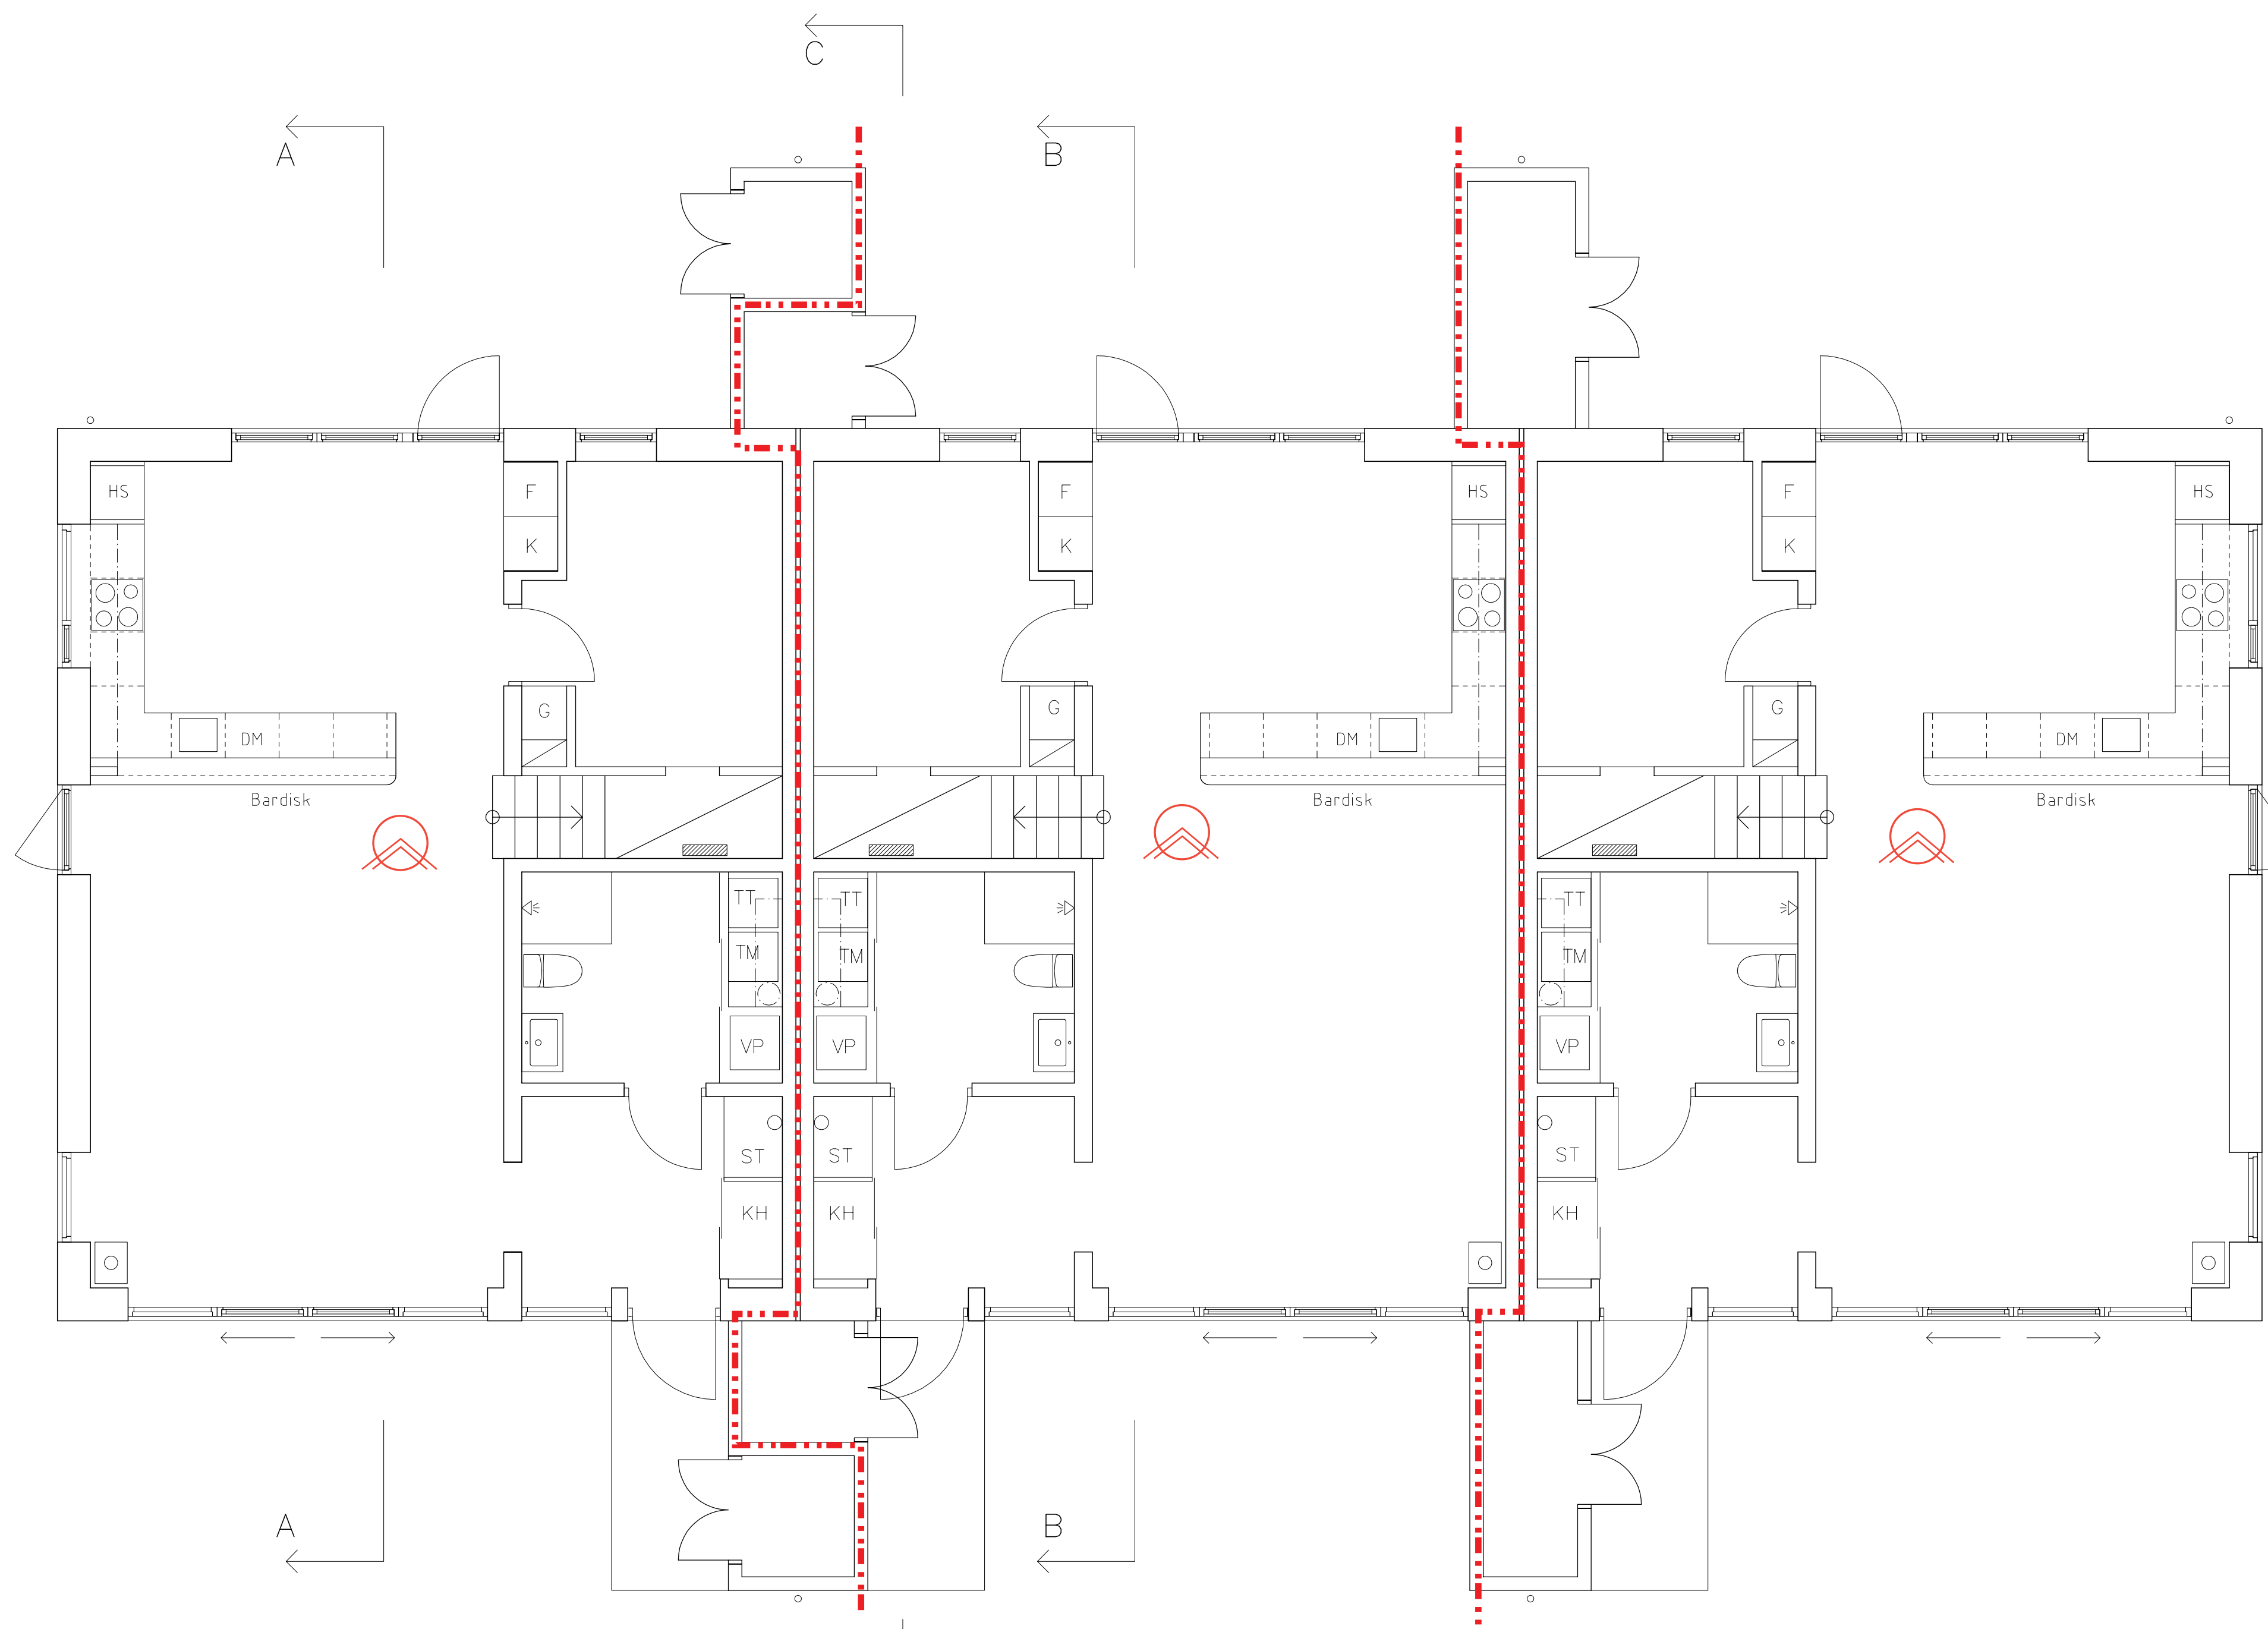


Handläggare: Joachim Johansson

BRANDSKYDDSSKISS

Vaksala Lunda 27:106 (Nybyggnad radhus),
Uppsala FIRE 161003

B-90.1-003

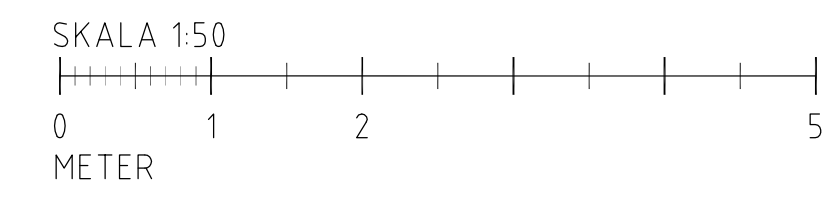

Bet.	Ändringen avser	Datum	Signatur
RELATIONSHANDLING			
 BYGGMÄSTERN för hantverksföretag	GUDEMUNDSSON Ljuslingan 26 120 31 Stockholm	ARKITEKTUR t 08 640 25 45 m 073 8000 545	
Uppdragsnummer	Ritad/Konstruerad av	Handläggare	
Datum	Ansvarig		
20160817	TG		
Vaksala-Lunda 27:105, Uppsala Hus 5 Bottenplan			
Skala	Nummer	Bet.	
1:50/A1	A-40.1-003		