



FÖRKLARINGAR

BOA BOTTENVÅNING 73,0 kvm,
ÖVERVÅNING 59,7 kvm.

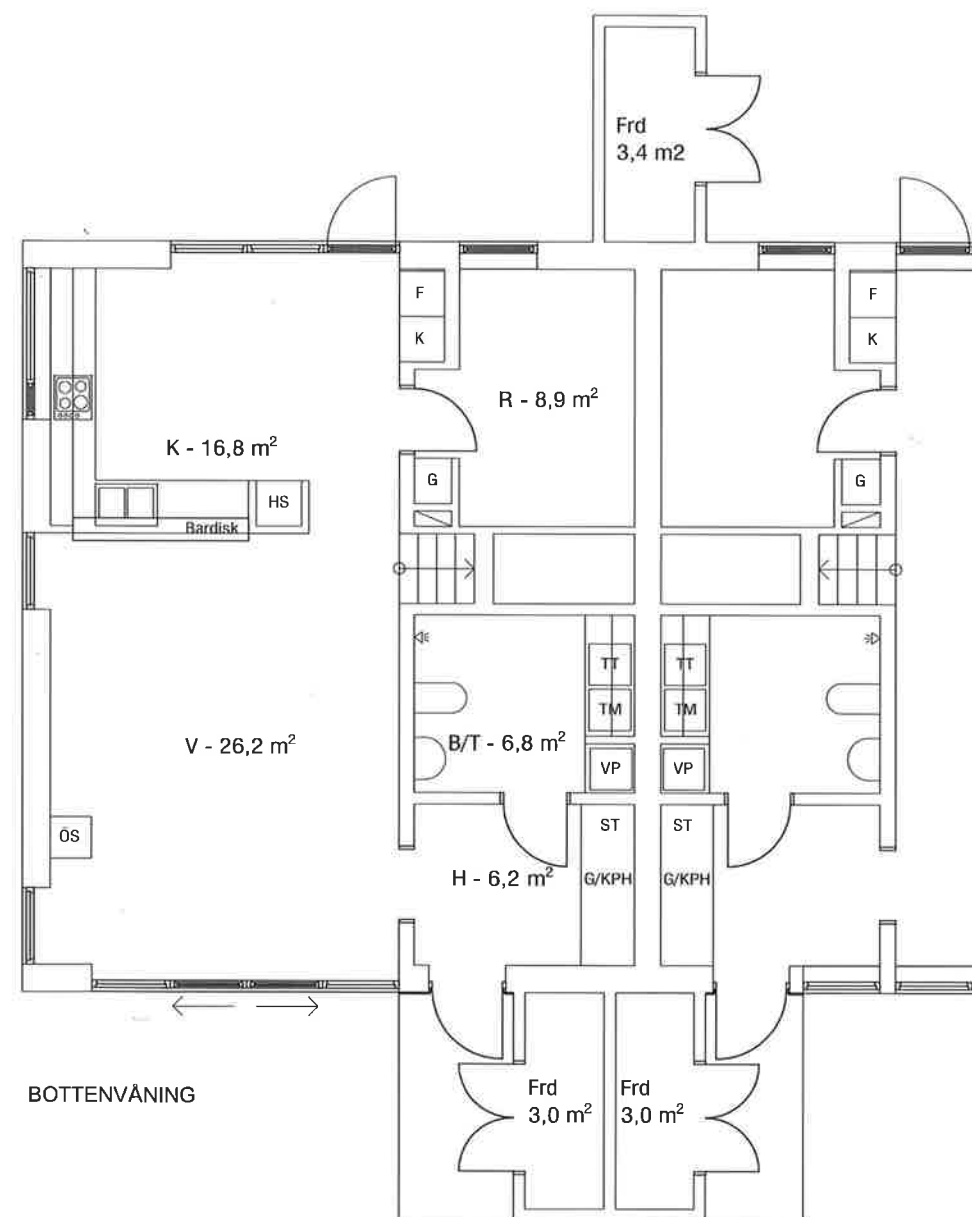



BOTTENVÅNING

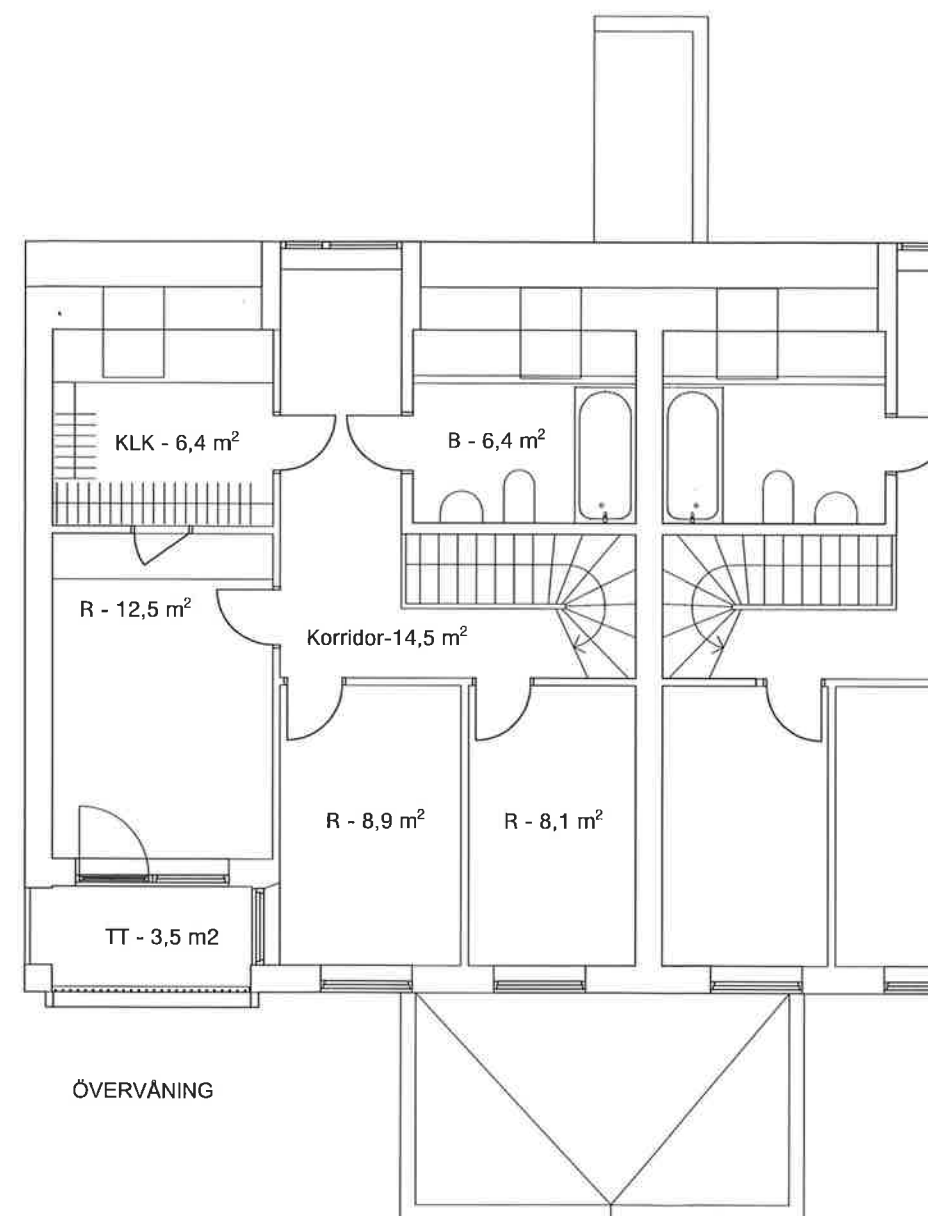

ÖVERVÅNING



Bet	Andringen avser	Datum	Signatur
YTSAMMANSTÄLLNING			
 BYGGMÄSTERN Bygghjälpen i Uppsala		GUDMUNDSSON ARKITEKTUR Ljuslingen 26 120 31 Stockholm	ARKITEKTUR t 08 640 25 45 m 073 8000 545
Uppdragsnummer		Ritad/Konstruerad av	Handläggare
-			
Datum		Ansvarig	
20160309		TG	
Vaksala-Lunda 1:12, Uppsala			
Planer			
Skala	Nummer		Bet
1:100/A3	A-40.1-001		

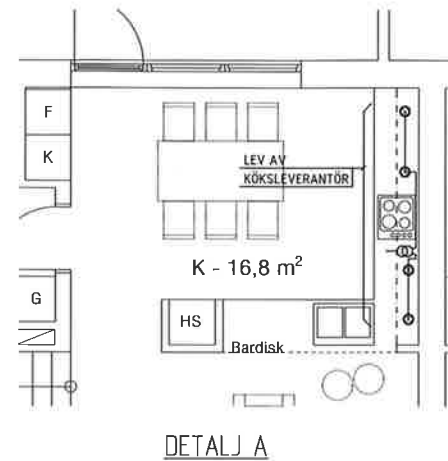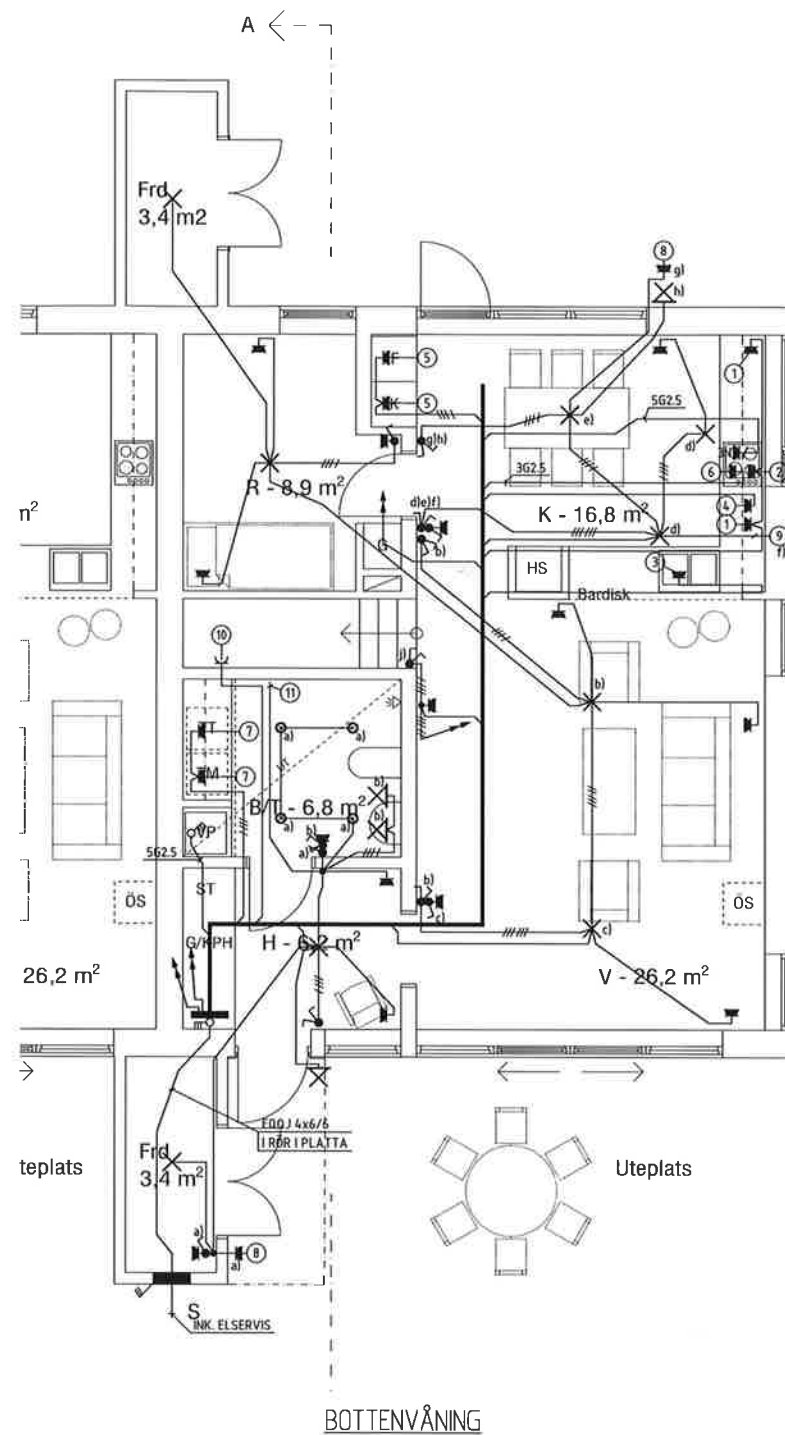

FÖRKLARINGAR

DÄR EJ ANNAT ANGES GÄLLER:

LEDARAREA 15 mm²

LEDARANTAL 3 ledare inkl. skyddsledare.

Antal ledare inkl. skyddsledare.

HUVUDDLEDNINGAR Se huvuddringschema.
CENTRALER Se centralritningar.
LEDNINGSTYP EQLQ, FQ i rör.

UTTAG 2-vägs 230V pelsäkra placeras
0,30g där annat ej anges.

DOSOR Brandhämmande appdosor typ Elko i
EI 30/60/90 vägg. Beakta
montageanvisning

Perilexuttag splishäll 3-fas 16A 0,30g.

2-vägs hörbbox 1,40g

Spliståkt 1-vägs 2,00g

Diskmaskin 1-vägs 0,40g

Micro 1-vägs 1,850g

Kyl, Frys 1-vägs 2,00g

Ugn 1-vägs 16A 0,30g

TT, TM 1-vägs 0,70g

Kapstat 1-vägs uttag 1,70g.

Rörutlopp ovan överskåp för ansl. av
trafo till bänkbet. Se detalj A

1-vägs för golvvärme, plac i
fordelarskåp.

Ansl. handdukstork Svedbergs Bas
370X1420. Handdukstork plac 1,80g.
Etanslutning görs ner till, se fabr.
monteringsanv.

Termostat golvvärme 1,50g

Till golvvärmeledning och golvgivare

ARMATURER Se armaturförteckning.

ab/c/d mm Visar hur belysningen styrs

BET	ANT	RELATIONSHANDLING	AW	160607
		ÄNDRINGEN AVSER	SIGN	DATUM

RELATIONSHANDLING

LINDBACKEN, UPPSALA



**A.WESTERGREN
ELKONSULT AB**

Slakterigatan 10, 721 32 VÄSTERÅS

UPPDRAG NR 14-1101	RITAD AV AW	HANDLAGGARE ANDERS W
DATUM 2015-01-30	ANSVARIG Anders Westergren	
NYBYGGNAD AV RADHUS		

BOTTENVÅNING
KRAFT OCH BELYSNING

SKALA A1 = 150 A3 = 100	NUMMER E-63.1-01	BET
-------------------------------	----------------------------	-----

DÄR EJ ANNAT ANGES GÄLLER:

LEDARAREA 1,5 mm²

LEDARANTAL _____ 3 ledare inkl. skyddsledare.

Antal ledare inkl skyddsledare.

HUVUDLEDNINGAR	Se huvudledningsschema.
CENTRALER	Se centralritningar.
LEDNINGSTYP	EQLQ, FQ i rör.

UTTAG 2-vägs 230V petsäkra placeras
0,30g där annat ej anges.

DOSOR Brandhämmande appdosor typ Elko i
El 30/60/90 vägg. Beakta
montageanvisning

—/N Perilexuttag spishäll 3-fas 16A 0,30g

① 2-vägs hörnbox 1,4ög

② Splisfläkt 1-vägs 2,00g

③ Diskmaskin 1-vägs 0,4kg

④ Micro 1-vägs 1,850g

⑤ Kyl, Frys 1-vägs 2,000

⑥ Ugn 1-vägs 16A 0,30g

⑦ TT, TM 1-värs 0.7da

⑧ Kapslat 1-vägs uttag 1,7ög.

⑨ Rörutlopp ovan överskåp för ansl. av trafo till bänkbel. Se detalj A

⑩ 1-vägs för golvvärme, plac i fördelarskåp.

⑪ Ansl. handdukstork Svedbergs Bas
370X1420. Handdukstork plac 1,80g.
Elslutning görs nertill, se fabr.
monteringsanv.

⑫ Termostat golvvärme 1,500


④ Till golvvärmeslinga och golvgivare

ARMATURER Se armaturförteckning.


a)b)c) mm Vlsar hur belysningen styrs



		RELATIONSHANDLING	AW	160607
BET	ANT	XINDRINGEN AVSER	SIGN	DATUM
RELATIONSHANDLING				
LINDBACKEN, UPPSALA				
				
A.WESTERGREN ELKONSULT AB				
Sinkterigatan 10, 721 32 VÄSTERÅS				
UPPDRAG NR 14-1101	RITAD AV ÅW	HANDLÄGGARE ANDERS W		
DATUM 2015-01-30	ANSVARIG Anders Westergren			
NYBYGGNAD AV RADHUS				
ÖVERVÄNING				
KRAFT OCH BELYSNING				
SKALA A1 = 150 A3 = 1000	NUMMER E-63.1-02	I BET		

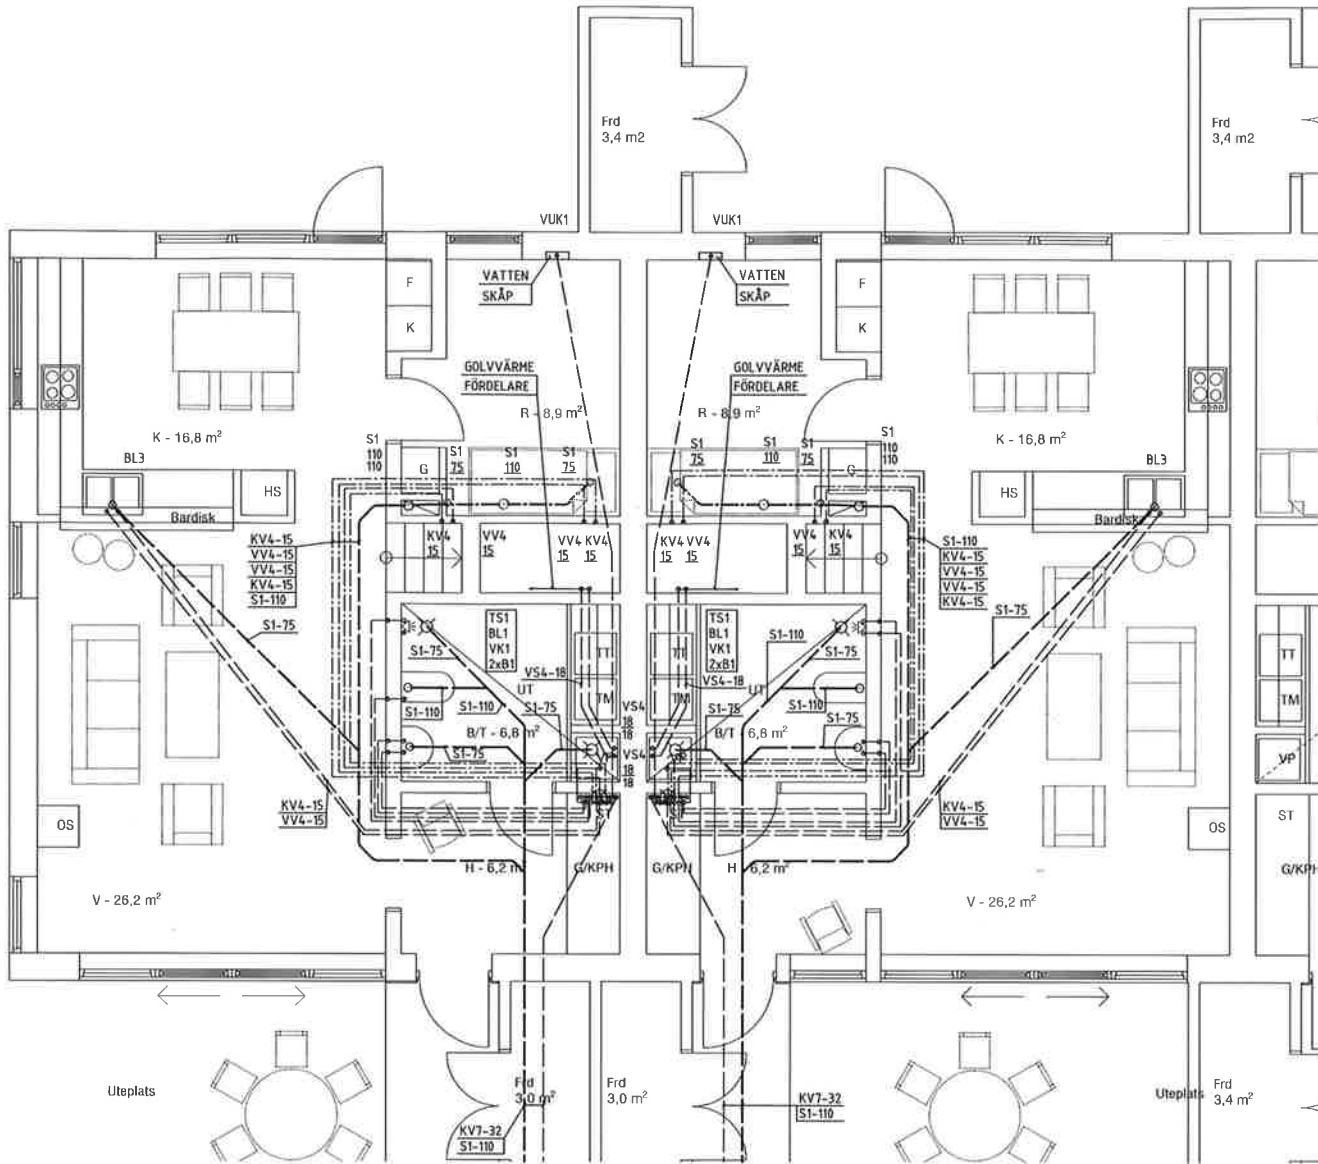


BOTTENVÅNING

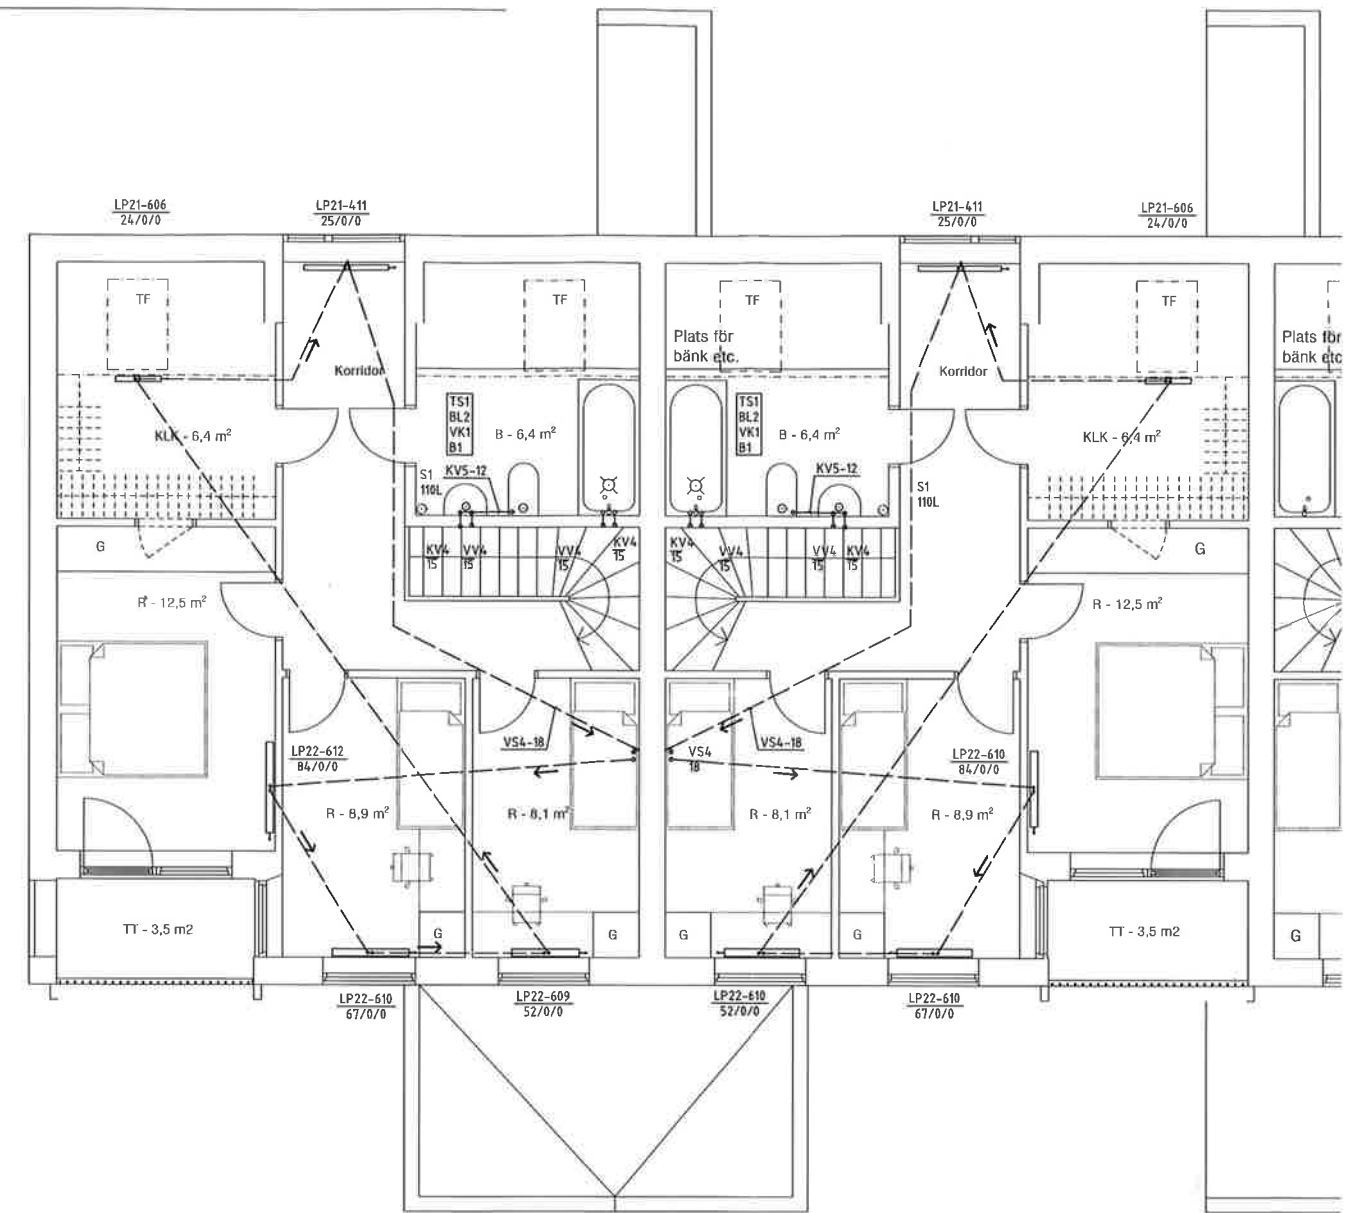

ÖVERVÅNING

FÖRKLARING
KV4, VV4 - TAPPVATTENLEDNING, PEX RIR
KV5, VV5 - TAPPVATTENLEDNING, CU FÖRKROMADE
KV7-TAPPVATTENLEDNING, PEM SLANG
KV9, VV9 - TAPPVATTENLEDNING, ALUPEX
VS4-VÄRMELEDNING, PEX RIR
VS9-VÄRMELEDNING, ALUPEX
S1 - SPILLVATTENLEDNING PP
AV1-AVSTÄNGNINGSVENTIL, AT 3700
BL1-DUSCHBLANDARE
BL3-DISKLÄDSBLANDARE
VUK1-VATTENUTKASTARE
TS1-TVÄTTSTÄLL MED BLANDARE
VK1-VATTENKLOSETT
B1-GOLVBRUNN
FV1, GOLVVÄRMEFÖRDELARE

KV-SERVIS OCH SPILLVATTENLEDNINGAR, DRAGNA I
GRUNDLÄGGNING (GRUS)
KV-PEX RIR BV, DRAGNA UNDER MARKISOLERING (GRUND)
VV-PEX RIR BV, DRAGNA I MARKISOLERING (GRUND)

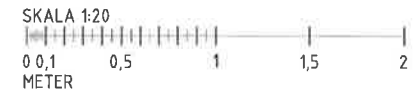

-	RELATIONSHANDLING	160317	MD
BET	ANT	ÄNDRINGEN AVSER	DATUM
RELATIONSHANDLING			
LINDHAGEN			
UPPSALA			
 Dacklands Ingenjörsbyrå AB Gevärsgratan 10 722 38 Västerås Tel. 021-305253 dacklands@telia.com			
PROJEKT NR	RITAD/KOMSTR AV	HANDLÄGGARE	
2015-003	M Dackland	L Landenberg	
DATUM	ANSVARIG		
2015-02-04			
NYBYGGNAD AV BOSTADSHUS VS-SYSTEM PLAN BV, OV, PRINCIPLOSNING			
SKALA	A3 1:100 A1 1:50	RITNINGSNUMMER	W-50.1-01