
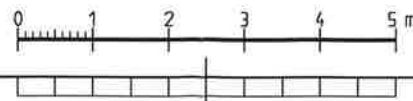


XREF:_Projektbibliotek\Projekt_2015\PMC_EL\Lundagen_2\Planer\Anslutningsplaner\Förklaringar\E63-Lundagen-2.dwg -A-modell\VM-P02.dwg

LAGER: S811

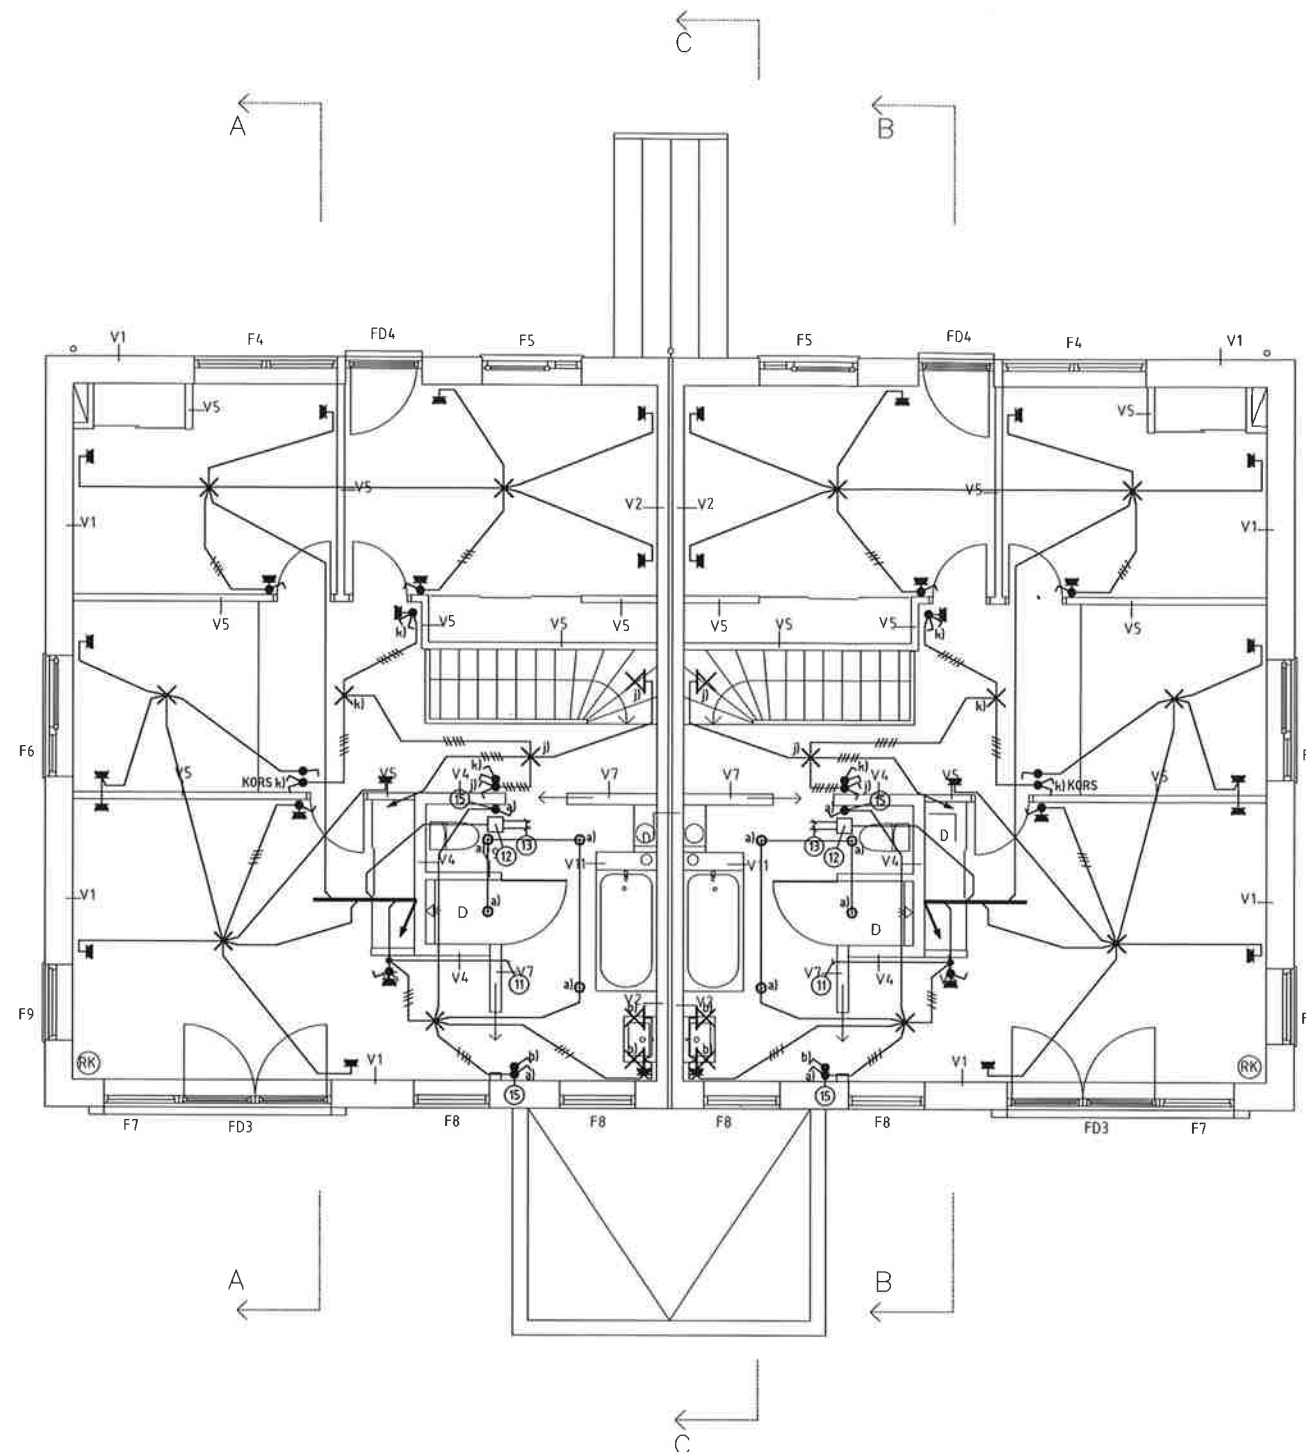

FÖRKLARINGAR

DÄR EJ ANNAT ANGES GÄLLER:

LEDARAREA 1,5 mm²

LEDARANTAL 3 ledare inkl. skyddsledare.

Antal ledare inkl. skyddsledare.

HUVUDLEDNINGAR Se huvudledningsschema.

CENTRALER Se centralnätning.

LEDNINGSTYP EQLQ, FQ i rör.

UTTAG 2-vägs 230V pelsäkra placeras 0,30g där annat ej anges.

DOSOR Brandhämmande app.dosor typ Elko i EI 30/60/90 vägg. Beakta montageanvisning

Perilexuttag spishäll 3-fas 16A 0,30g.

2-vägs hörmbox 1,40g

Spisfåkt 1-vägs 2,00g

Diskmaskin 1-vägs 0,40g

Micro 1-vägs 1,850g

Kyl, Frys 1-vägs 2,00g

Ugn 1-vägs 16A 0,30g

TT, TM 1-vägs 0,70g

Kapstat 1-vägs uttag 1,70g

Rörlöpp ovan överskåp för ansl. av trafo till bänkbek. Se detalj A

1-vägs för golvvärme, plac i fördelarskåp.

Ansl. handdukstork enligt fab. monteringsanv.

Termostat golvvärme 1,50g

Till golvvärmeslinga och golvgivare

2-vägs i bänksk 1,050g

Återfjädrande strömskärare, styrt. LED-spotlight.

ARMATURER Se armaturförteckning.

abc) mm Visar hur belysningen styrs

BET	ANT	RELATIONSHANDLING	AW	160822
		ÄNDRING ARS	SEN	DATUM

RELATIONSHANDLING

VAKSALA-LUNDA 27:105

UPPSALA



**A.WESTERGREN
ELKONSULT AB**

Slakterigatan 10, 721 32 VÄSTERÅS

UPPDRAG NR	REDAV AV	HANDLÄGGARE
15-1101	AW	ANDERS W
DATUM	ANSVARIG	
2015-12-10	Anders Westergren	

NYBYGGNAD AV RADHUS

HUS 4


ÖVRE PLAN

KRAFT OCH BELYSNING


SKALA	NUMER	BET
A1 = 150 A3 = 100	E-63.1-002	

FÖRKLARINGAR

BOA BOTTENVÅNING 73,3 kvm.
ÖVERVÅNING 73,3 kvm.

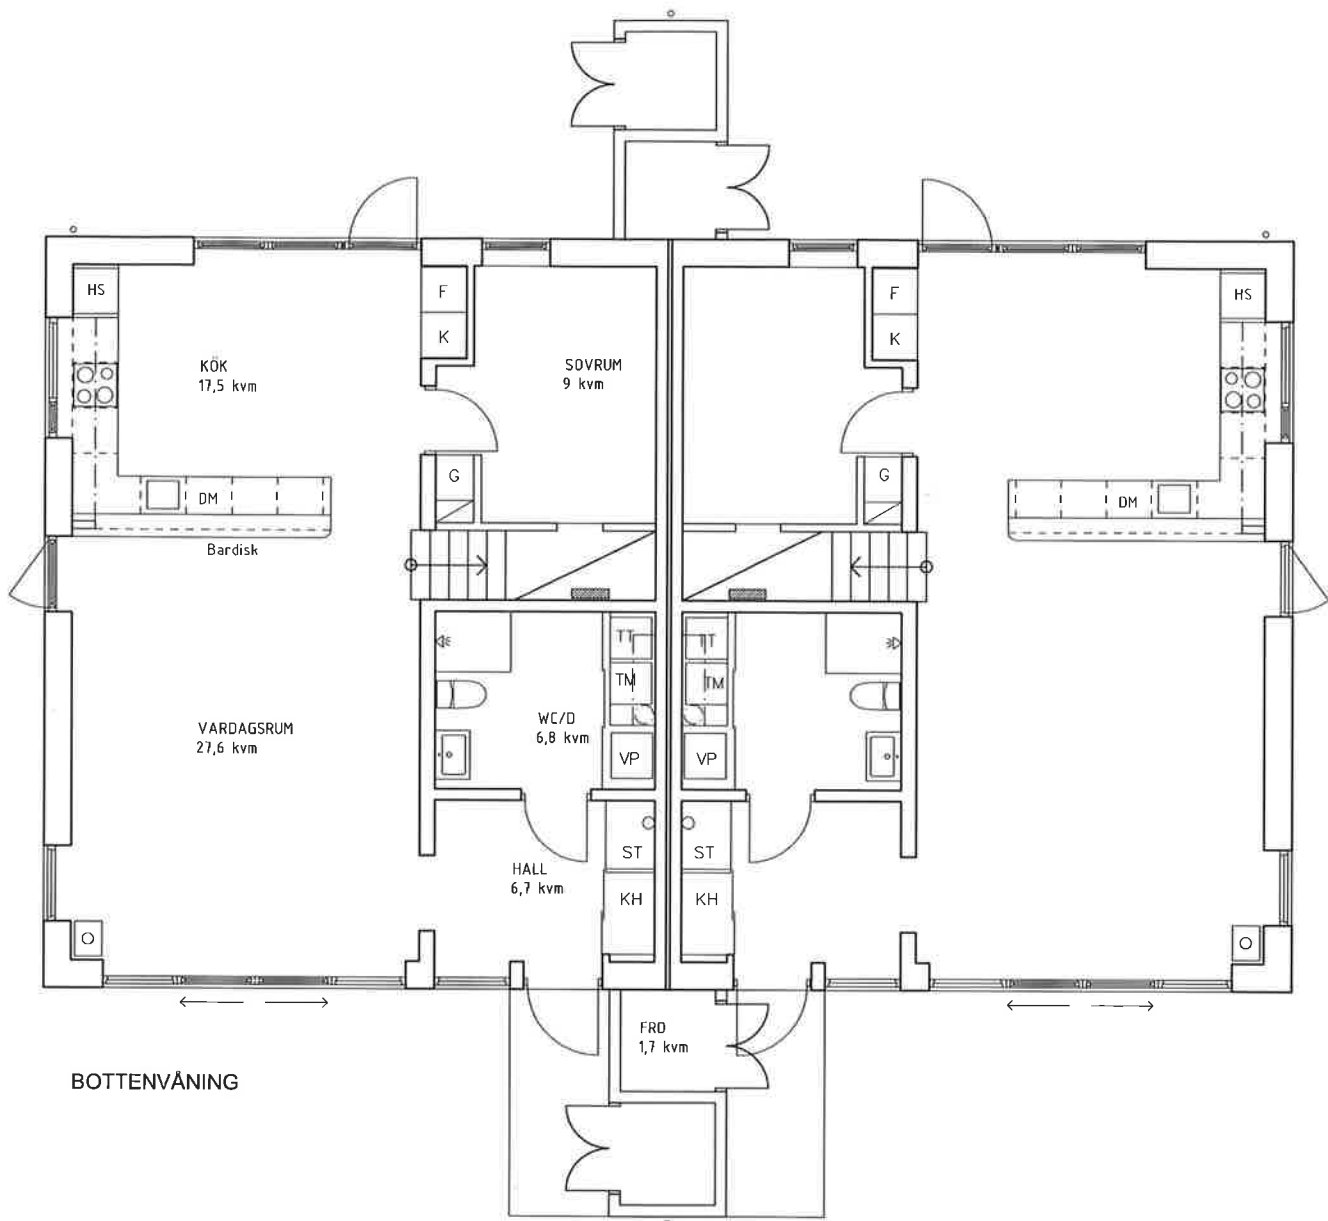



BOTTENVÅNING

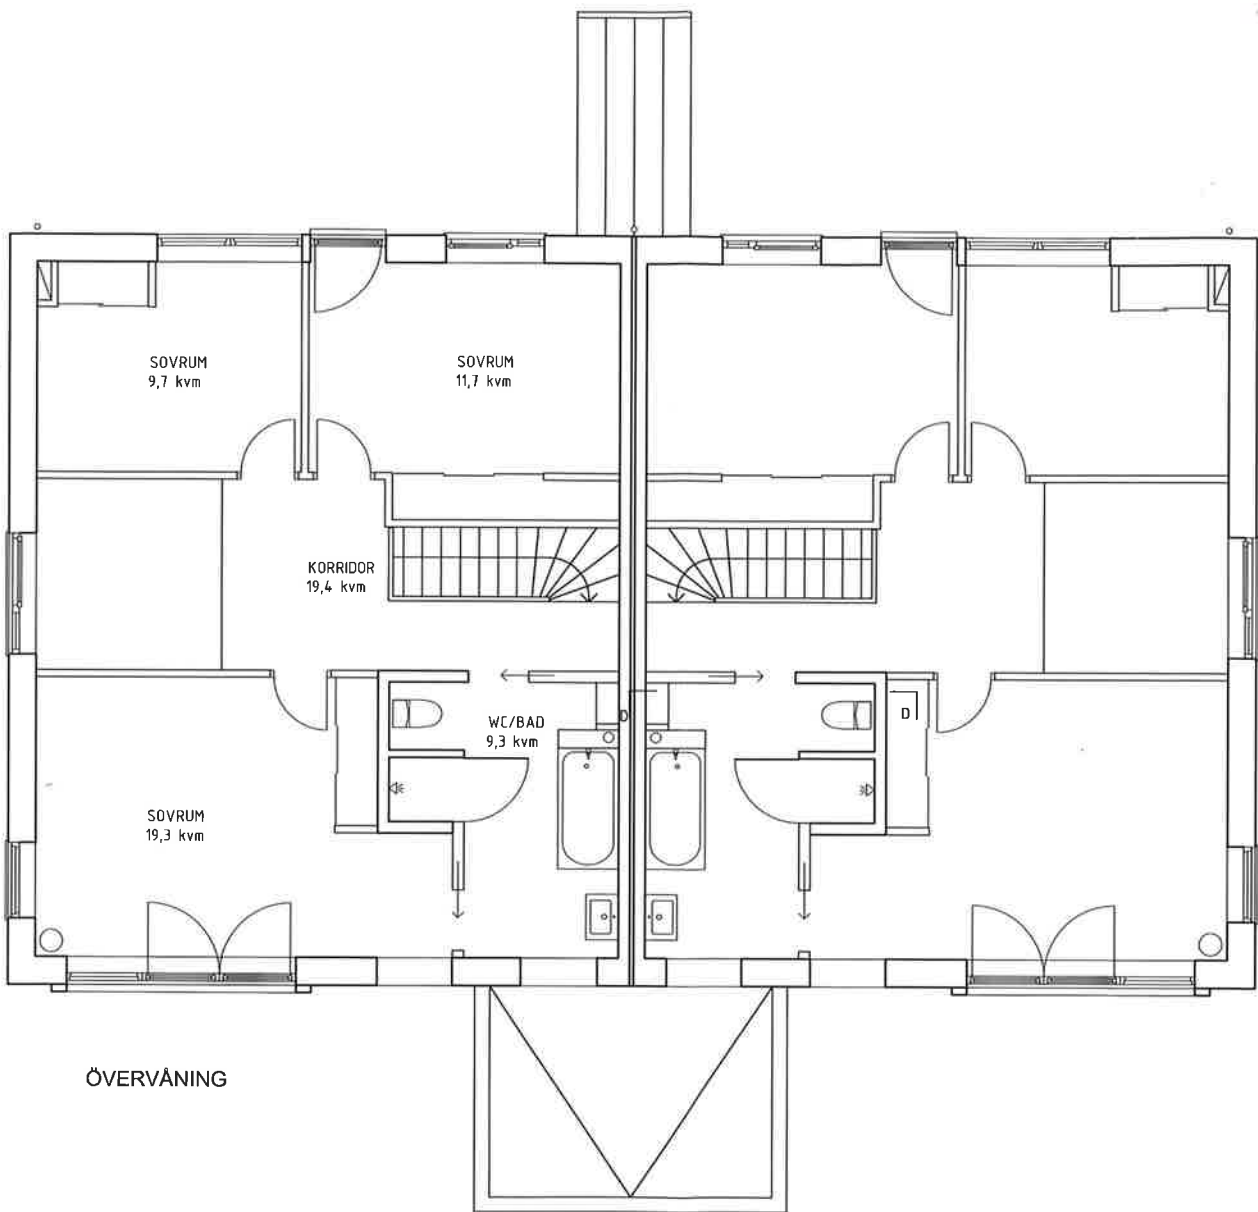

ÖVERVÅNING



Be.	Ändringen avser	Datum	Signatur
YTSAMMANSTÄLLNING			
BYGGMÄSTER GUDMUNDSSON ARKITEKTUR Ljusstingen 26 120 31 Stockholm t 08 640 25 45 m 073 8000 545			
Uppdragsnummer		Ritad/Konstruerad av	Handläggare
Datum		Ansvarig	
20160309		TG	
Vaksala-Lunda 27:105, Uppsala Hus 4 och 5 Planer			
Skala	Nummer	Be.	
1:100/A3	A-40.1-001		

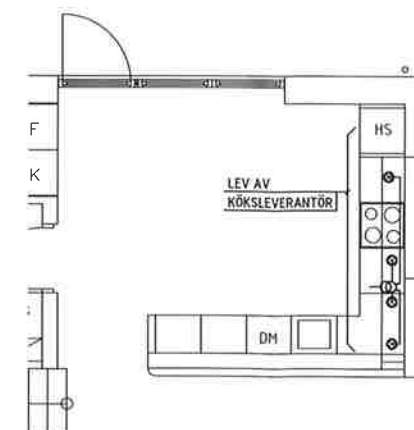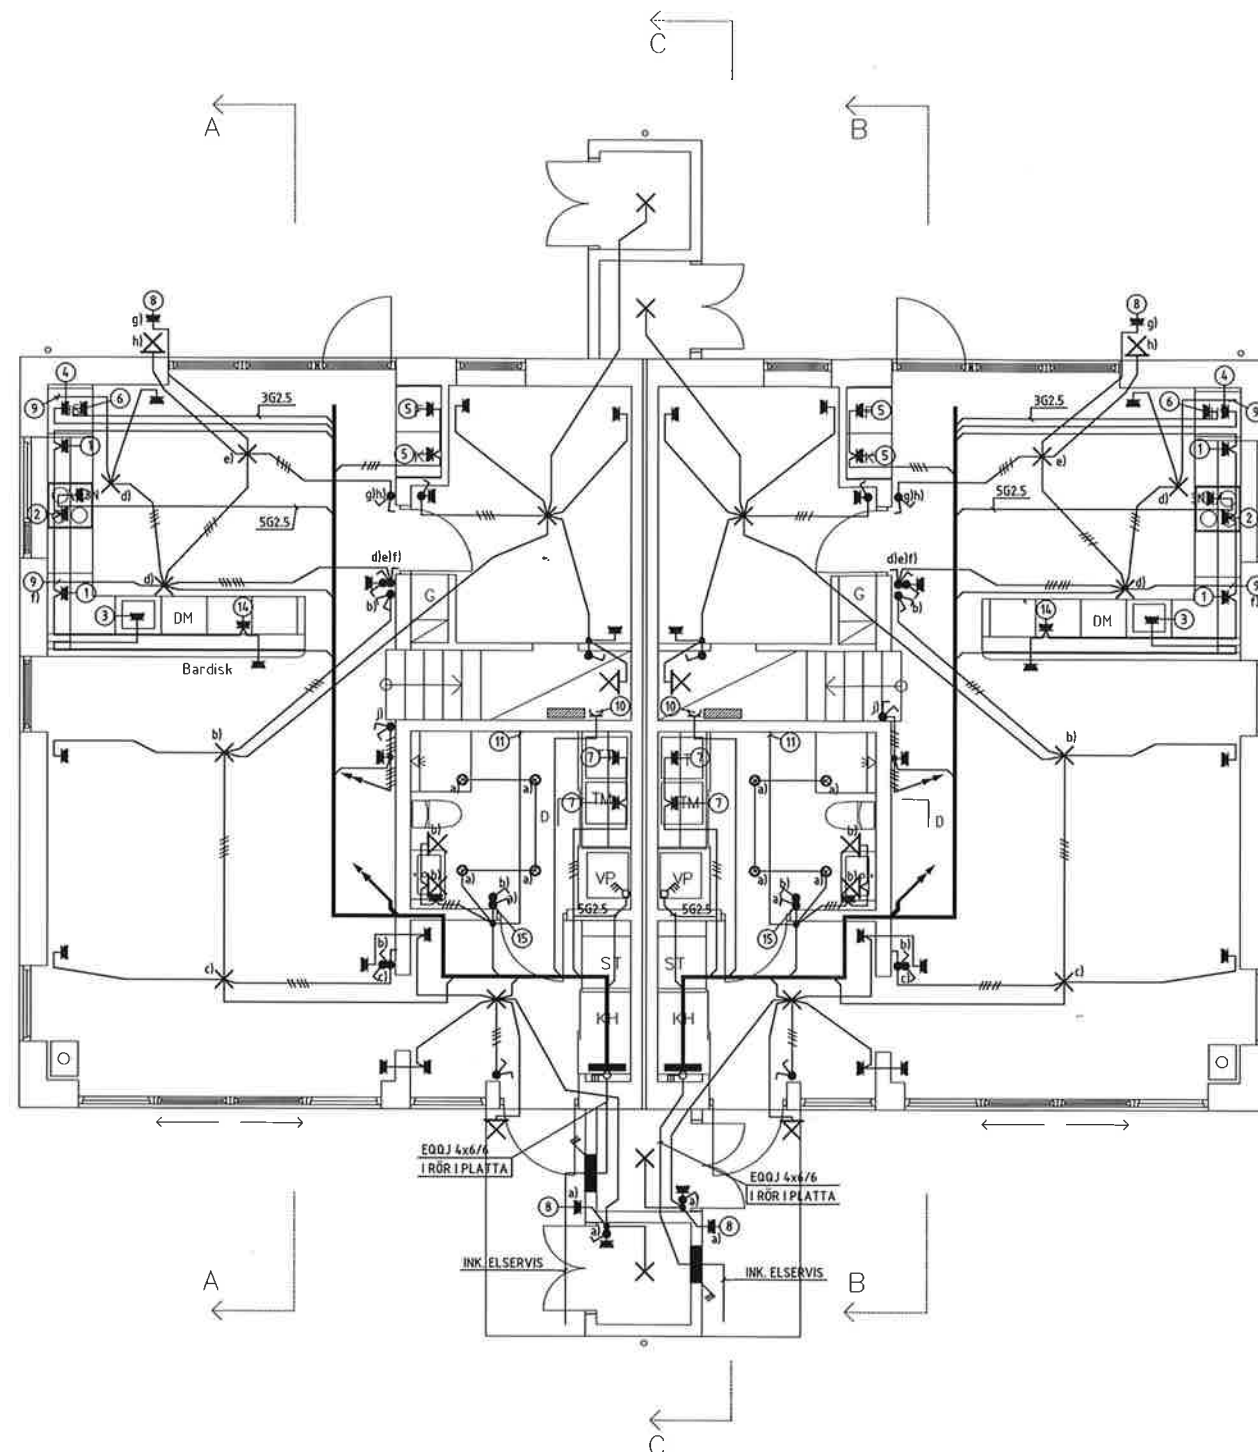

DETALJ A

FÖRKLARINGAR

DÄR EJ ANNAT ANGES GÄLLER:

LEDARAREA 1,5 mm²

LEDARANTAL _____ 3 ledare inkl. skyddsledare.

Antal ledare inkl skyddsledare.

HUVUDLEDNINGAR	Se huvudledningsschema.
CENTRALER	Se centralritningar.
LEDNINGSTYP	EQLQ, FQ i rör.

UTTAG 2-vägs 230V petsäkra placeras
0,30g där annat ej anges.

DOSOR Brandhämmande app.dosor typ Elko i
El 30/60/90 vägg. Beakta
montageanvisning

—/3N Perlexuttag splshäll 3-fas 16A 0,30g.

- ① 2-vägs hörnbox 1,40g
- ② Splisftäkt 1-vägs 2,00g
- ③ Diskmaskin 1-vägs 0,40g
- ④ Micro 1-vägs 1,85bg
- ⑤ Kyl, Frys 1-vägs 2,00g
- ⑥ Ugn 1-vägs 16A 0,30g
- ⑦ TT, TM 1-vägs 0,70g
- ⑧ Kapslat 1-vägs uttag 1,70g.
- ⑨ Rörutlopp ovan överskåp för ansl. av
trafo till bänkskel. Se detalj A
- ⑩ 1-vägs för golvvärme, plac i
fördelarskåp.
- ⑪ Ansl. handduksstork enligt fab.
monteringsanv.
- ⑫ Termostat golvvärme 1,50g
- ⑬ Till golvvärmeledning och golvgivare
- ⑭ 2-vägs I bardisk 1,050g
- ⑮ Återfjädrande strömskällare, stym.
LED-spottlight.

ARMATURER Se armaturförteckning.

a/b/c) mm Visar hur belysningen styrs

		RELATIONSHANDLING	AW	160822
BET	ANT	ÄNDRINGEN AVSER	SIGN	DATUM

RELATIONSHANDLING


VAKSALA-LUNDA 27:105
UPPSALA



**A.WESTERGREN
ELKONSULT AB**


Slakterigatan 10, 721 32 VÄSTERÅS

LEFFINGS NR E-1101	STAD AV ÅW	HÄNDELÄSNING ANDERS W
DATUM 2015-12-10 Anders Westergren NYBYGGNAD AV RADHUS HUS 4 BOTTENPLAN KRAFT OCH BELYSNING		
SKALA A1 = 150 A3 = 1100	RÄKNR E-63.1-001	1 BKT

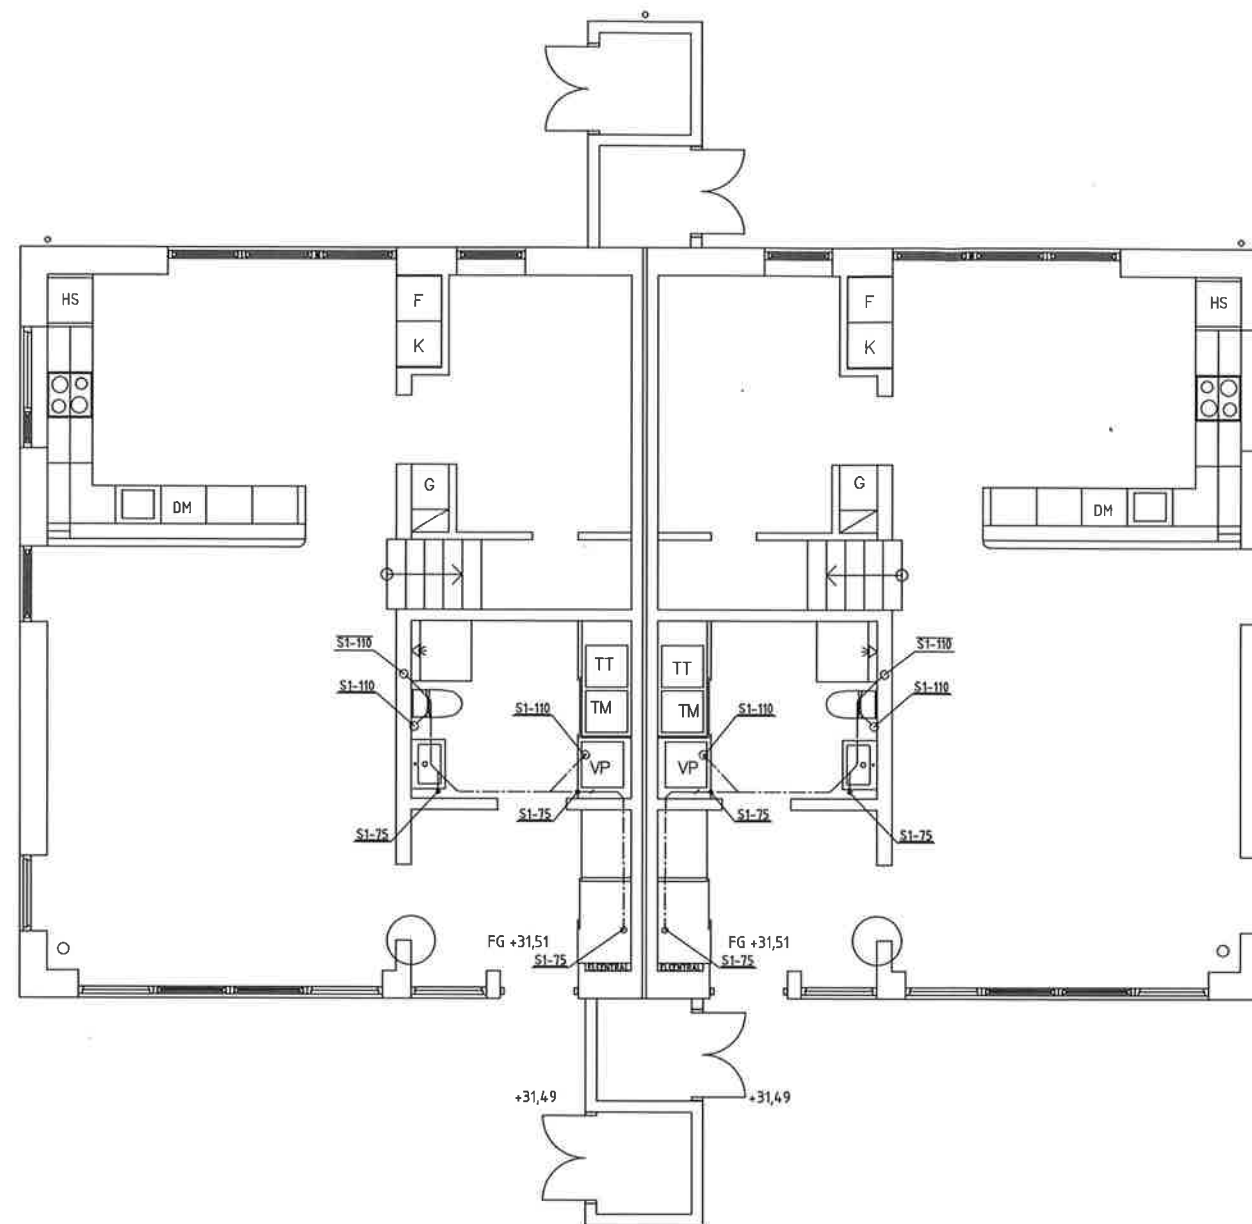


HUS 4 BOTTENPLAN

BET	ANT	ÄNDRINGEN AVSER	DATUM	SIGN
RELATIONSHANDLING				
VAKSALA LUNDA 27106				
LINDBACKEN-UPPSALA KOMMUN				
NYBYGGNAD AV RADHUS				
A		TEL.	FAX	
K		TEL.	FAX	
VS Intech VS Teknik AB		TEL. 08/475863	FAX	
E		TEL.	FAX	
M		TEL.	FAX	
I		TEL.	FAX	
UPPSALA HANDELS		REVISOR AV/REVISOR AV/REVISOR AV		
CBE	NE	HF		
2016-08-25				
PLANRITNING HUS 4				
AVLOPP PLAN 1				
1:50		V-53.1-011		

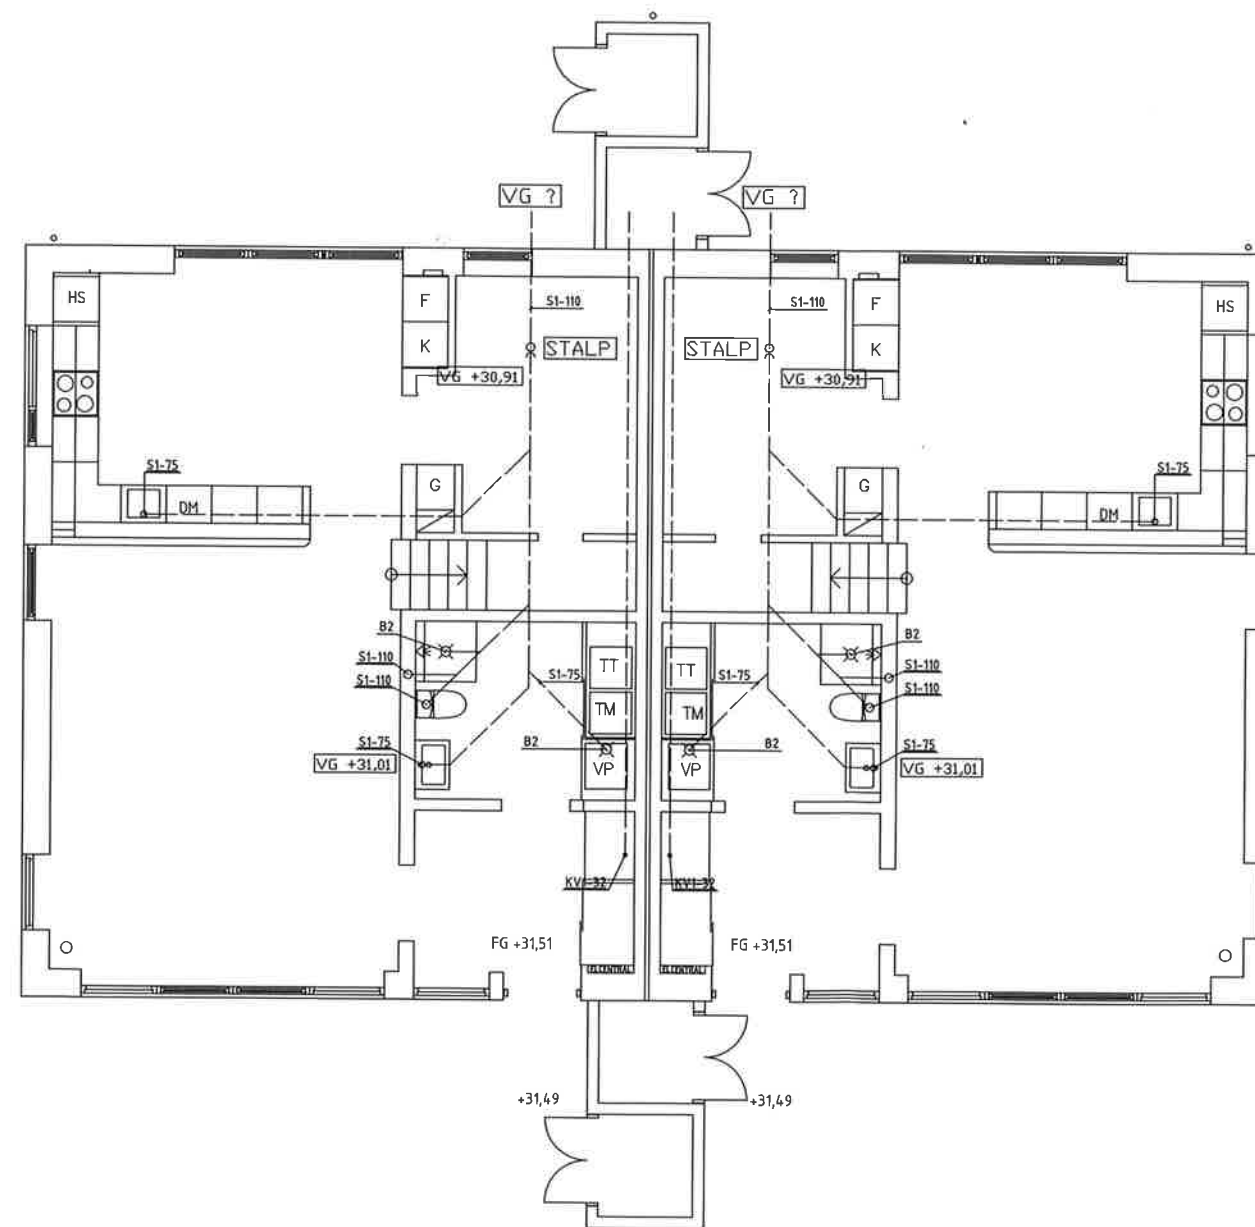

BET	ANT	ÄNDRINGEN AV	SVAR	DATUM	SIGN
RELATIONSHANDLING					
VAKSALA LUNDA 27:106					
LINDBACKEN-UPPSALA KOMMUN					
NYBYGGNAD AV RADHUS					
A		TEL	FAX		
K		TEL	FAX		
VS Intech VS Teknik AB					
E		TEL	FAX		
M		TEL	FAX		
I		TEL	FAX		
2016-08-25					
LINDHAGEN HUS 4					
RÖR I GRUNDPLATTA					
A3=1:50	V-53.1-0011				

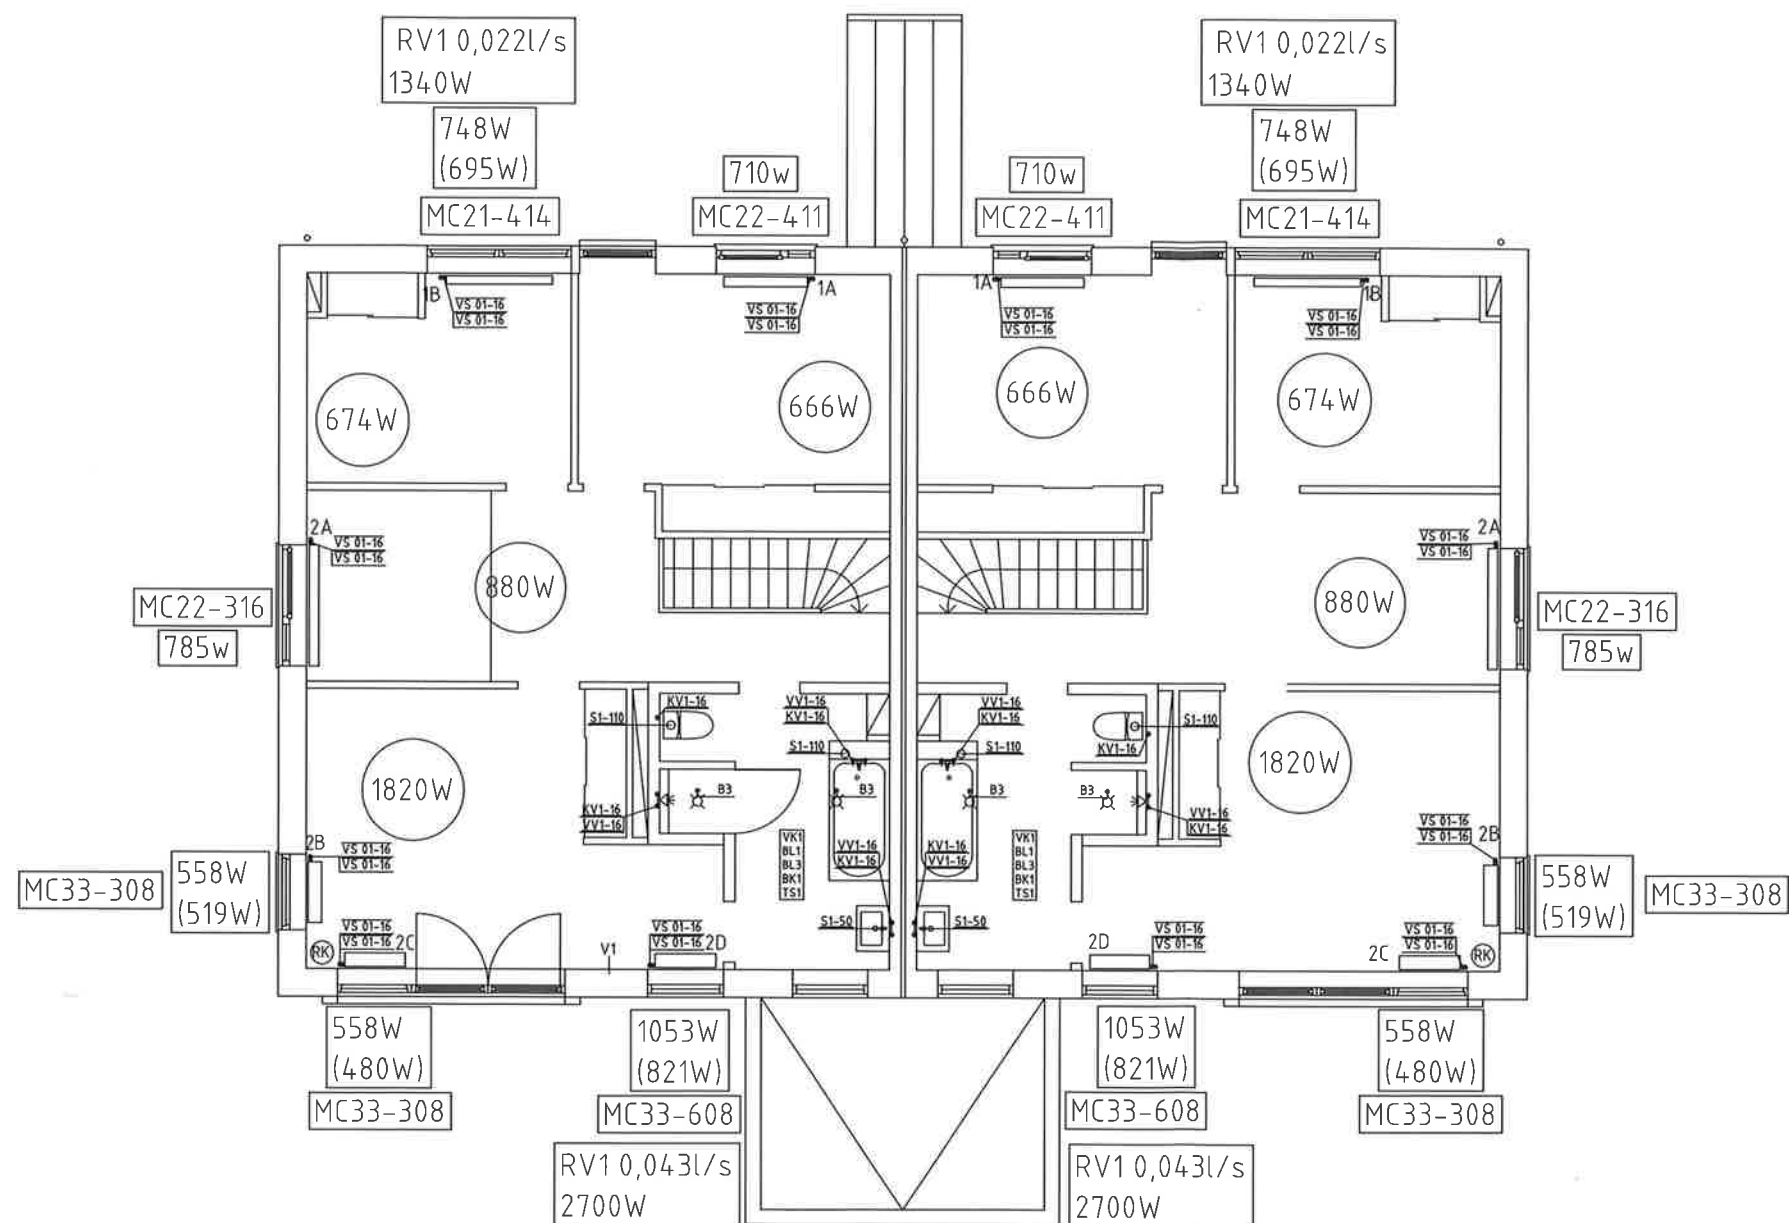


HUS 4 ÖVRE PLAN


BET	ANT	ÄNDRINGEN AVSER	DATUM	SIGN
RELATIONSHANDLING				
VAKSALA LUNDA 27:106				
LINDBACKEN-UPPSALA KOMMUN				
NYBYGGNAD AV RADHUS				
A		TIL		PAX
K		TIL		PAX
VS Imtech VS Teknik AB		TIL	09/12/2017	PAX
E		TIL		PAX
M		TIL		PAX
I		TIL		PAX
UPPDRAGS LEDAREN	UTARB. AV	KONTROLLERAD AV	TEK. SKEDUL	
CBE	NE	HF		
ANFÖRAREN	DATUM	REVISOR		
	2016-08-25			
PLANRITNING HUS 4				
RÖRINSTALLATION PLAN 2				
SKALA	PROJEKT	BYT		
1:50	V-52.1-021			

FÖRKLARINGAR

BOA BOTTENVÅNING 73,3 kvm.
ÖVERVÅNING 73,3 kvm.

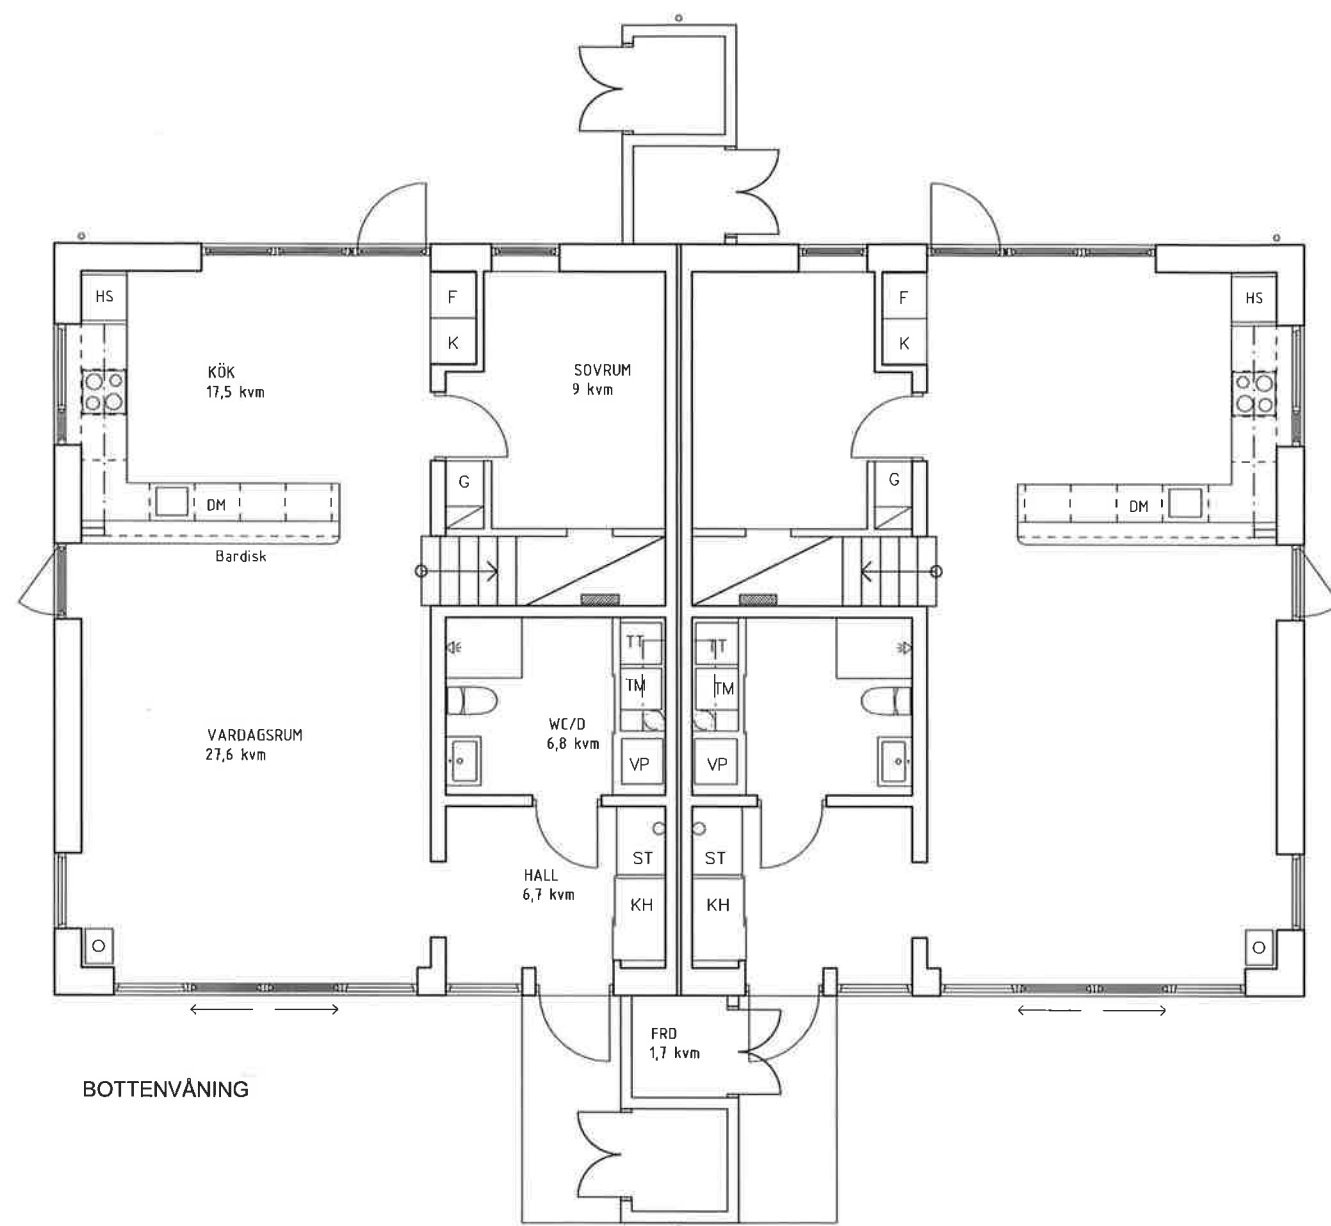

BOTTENVÅNING

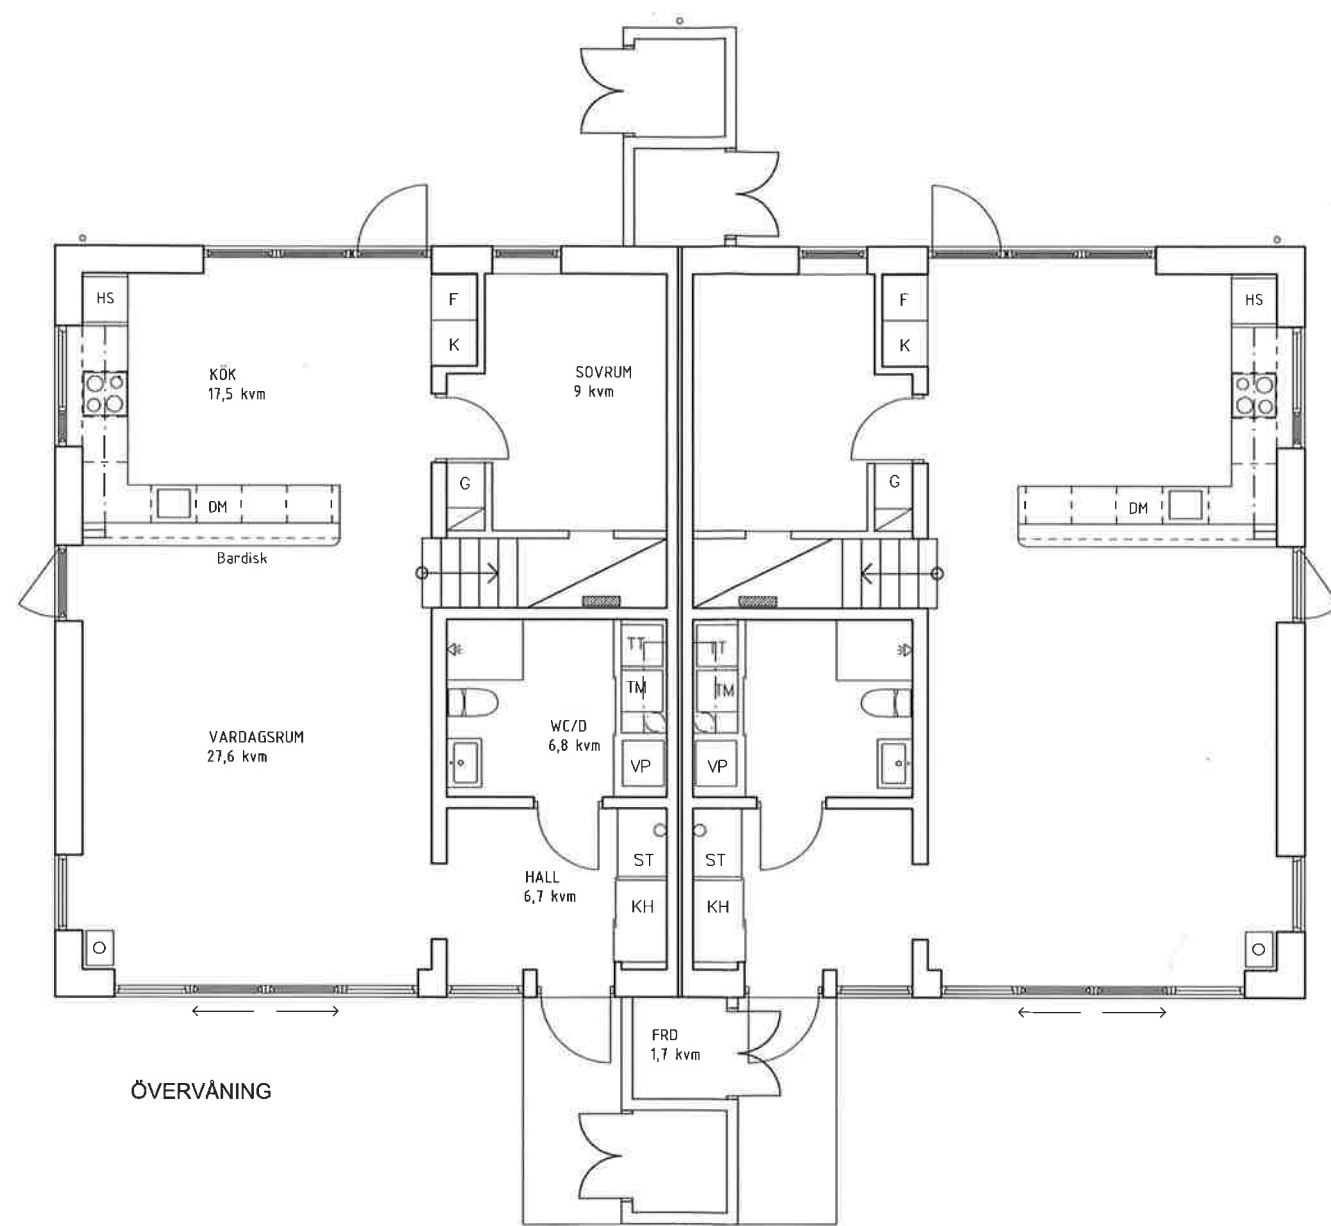

ÖVERVÅNING



Bet	Ändringen avser	Datum	Signatur
YTSAMMANSTÄLLNING			
 BYGGMÄSTERN INOM HUS- OCH MILJÖBYGGNAD		GUDMUNDSSON ARKITEKTUR Ljuslingen 26 120 31 Stockholm	
Uppdragsnummer		Ritad/Konstruerad av	Handläggare
Datum		Ansvarig	
20160309		TG	
Vaksala-Lunda 27:105, Uppsala Hus 4 och 5 Planer			
Skala	Nummer		Bet.
1:100/A3	A-40.1-001		

